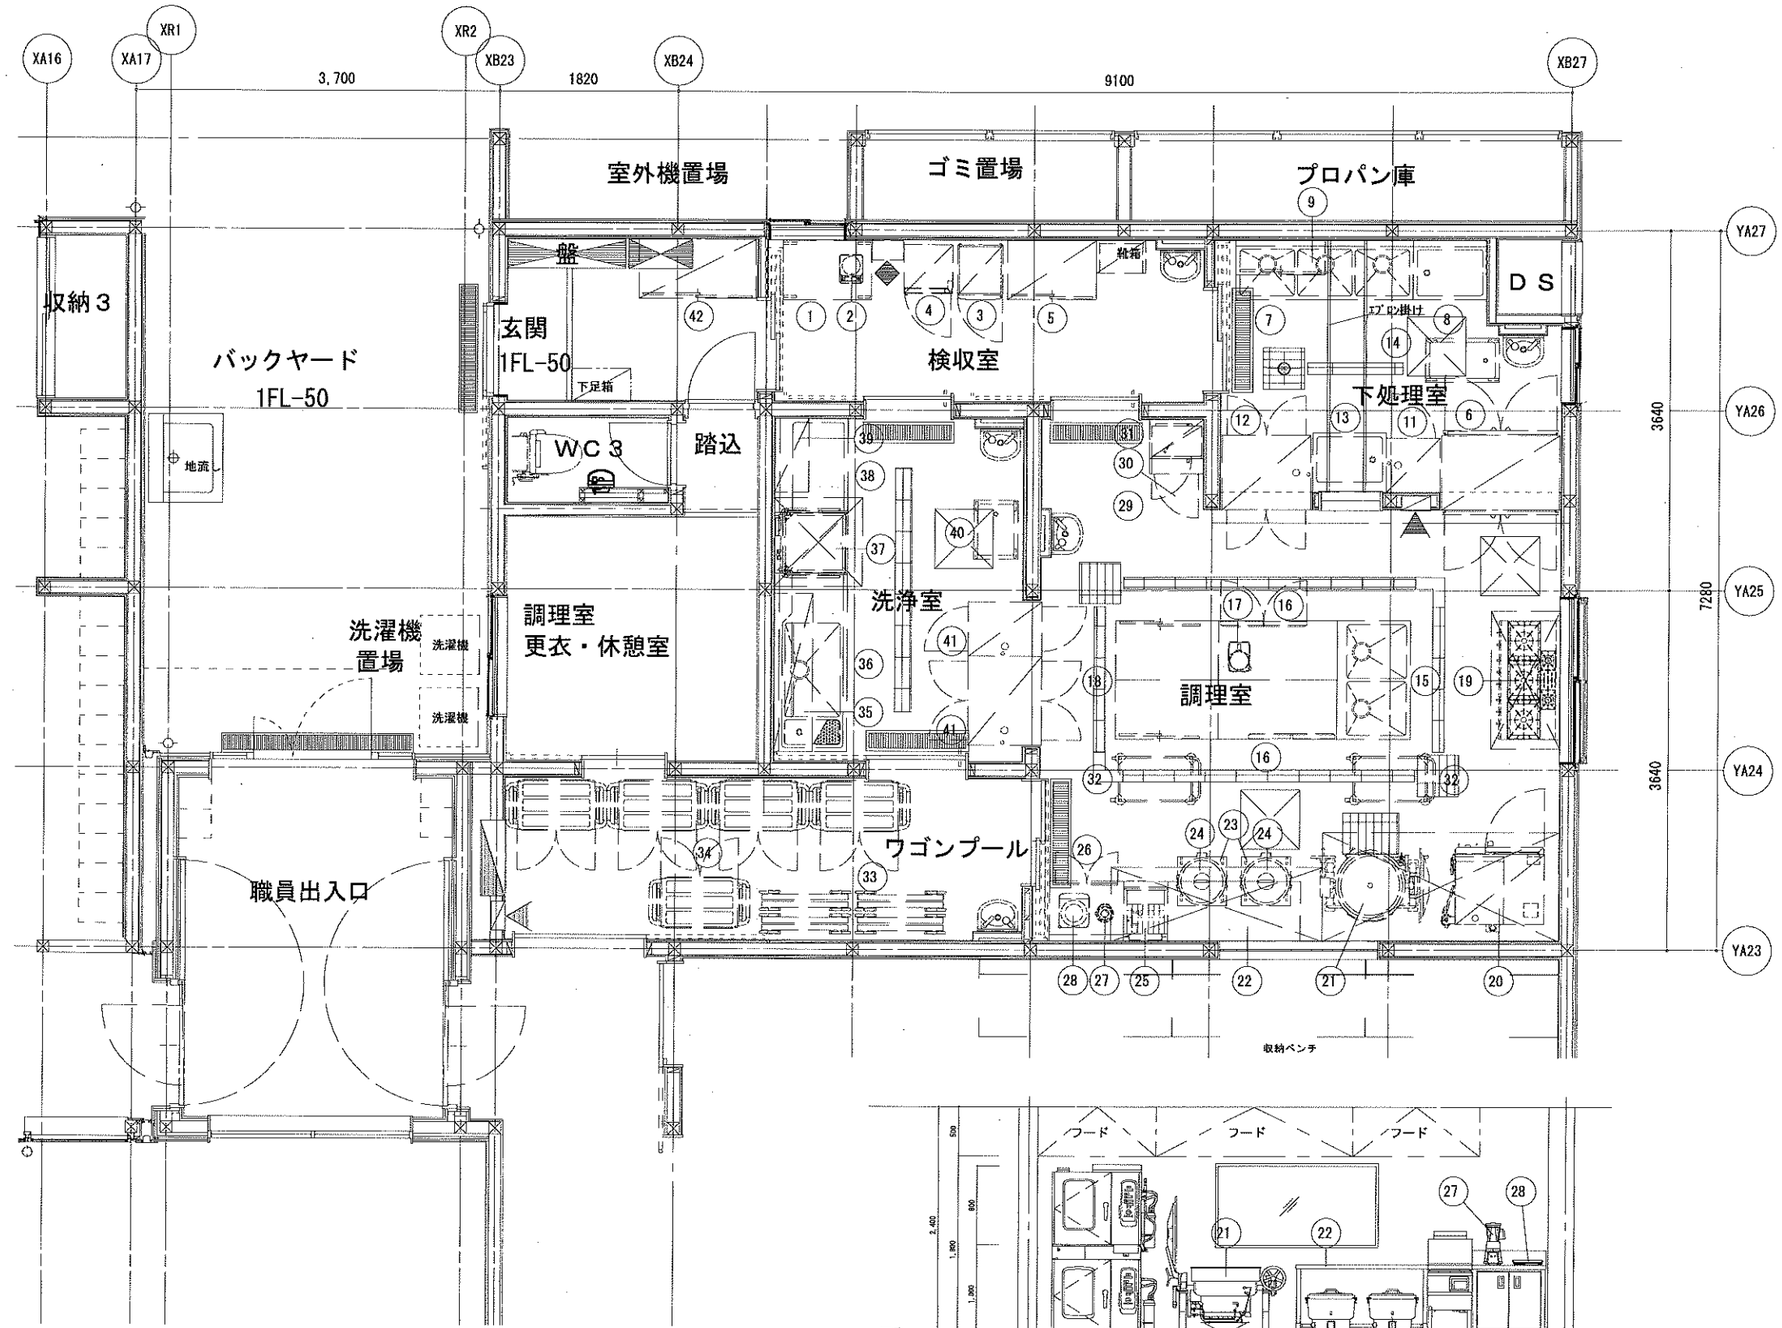

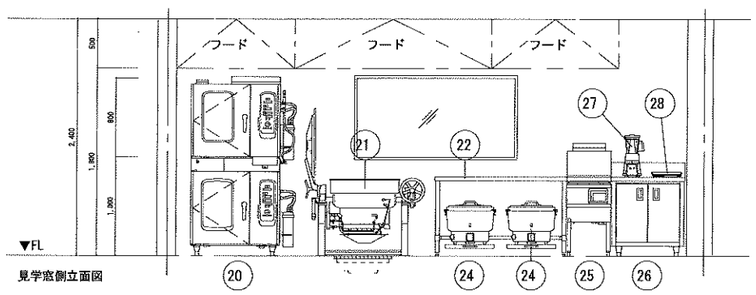

名称	給水	給湯	排水	ピット	ガス	ガスホースカラ一口	ガスホースカラ二口	コンセント単相	コンセント単相200V	コンセント三相	スイッチ単相	スイッチ三相	電線管単相	電線管三相	フード
図示記号															

完成図

縮尺	DA-09
調理室機器レイアウト図	
作成日	平成２８年３月
縮尺	1/30 (A1) 1/60 (A3)